



GELSENWASSER AG · Postfach 12 52 · 59332 Lüdinghausen

ARCHPLAN Stadtentwicklung GmbH
z. Hd. Herrn van Wüllen
Mühlenstraße 61
59348 Lüdinghausen

Ihr Zeichen:
Ihre Nachricht: 14.04.2014

Unser Zeichen: blt-sut
Name: Herr Suttorp
Telefon: (02591)24-212
Telefax: (02591)24-204

Datum: 15. April 2014

Auskunft über die Lage von Wasserleitungen in Lüdinghausen, Olfener Straße - Entnahme von Löschwasser

Sehr geehrte Damen und Herren,

beiliegend erhalten Sie einen Ausschnitt unserer Rohrnetzbestandspläne über den Bereich Ihrer Planung. Die in dem betroffenen Bereich vorhandenen Wasserleitungen mit Hydranten sind in ungefährer Lage dargestellt.

Aus den in der Nähe der o. g. Baumaßnahme befindlichen Hydranten kann im Brandfall eine Löschwassermenge von bis zu 96 m³/h entnommen werden.

Auch während der Entnahme von Löschwasser muss die Trinkwasserversorgung gewährleistet sein. Wir weisen in diesem Zusammenhang auf das DVGW-Arbeitsblatt W 405 „Bereitstellung von Löschwasser durch die öffentliche Trinkwasserversorgung“ hin.

Bei Sicherstellung der Löschwasserversorgung durch eine Wasserentnahme aus den Hydranten unseres Rohrnetzes weisen wir vorsorglich darauf hin, dass sich die Versorgungsverhältnisse sowie der Standort von Hydranten durch rohrnetztechnische Maßnahmen und durch Umstände, die außerhalb unseres Unternehmens liegen, ändern können.

Wir übernehmen keine Garantie oder sonstige Gewähr für die Richtigkeit, Vollständigkeit und Verwendbarkeit unserer Angaben zu dem vorgesehenen Zweck. Aus diesen Angaben können keine Rechte hergeleitet werden. Insbesondere können bei etwaigen Störungen keine Schadenersatzansprüche geltend gemacht werden.

Für weitere Fragen stehen wir Ihnen gerne zur Verfügung.

Mit freundlichen Grüßen

Anlage

GELSENWASSER AG

GELSENWASSER AG


Betriebsdirektion
Ascheberger Straße 28
59348 Lüdinghausen
Telefon: 02591 24-0
Telefax: 02591 24-244
E-Mail: info@gelsenwasser.de
Internet: www.gelsenwasser.de

Sitz der Hauptverwaltung:
Gelsenkirchen
Amtsgericht:
Gelsenkirchen HRB 165
USt-IdNr.: DE 124978719

Sparkasse Gelsenkirchen
(BLZ 420 500 01) 101 067 054
IBAN DE55 4205 0001 0101 0670 54
SWIFT-BIC WELADED1GEK
Commerzbank Gelsenkirchen
(BLZ 420 400 40) 4 345 179
IBAN DE51 4204 0040 0434 5179 00
SWIFT-BIC COBADEFF

Aufsichtsrat:
Dr. Ottilie Scholz
Vorsitzende

Vorstand:
Henning R. Deters
Vorsitzender
Dr.-Ing. Dirk Waider

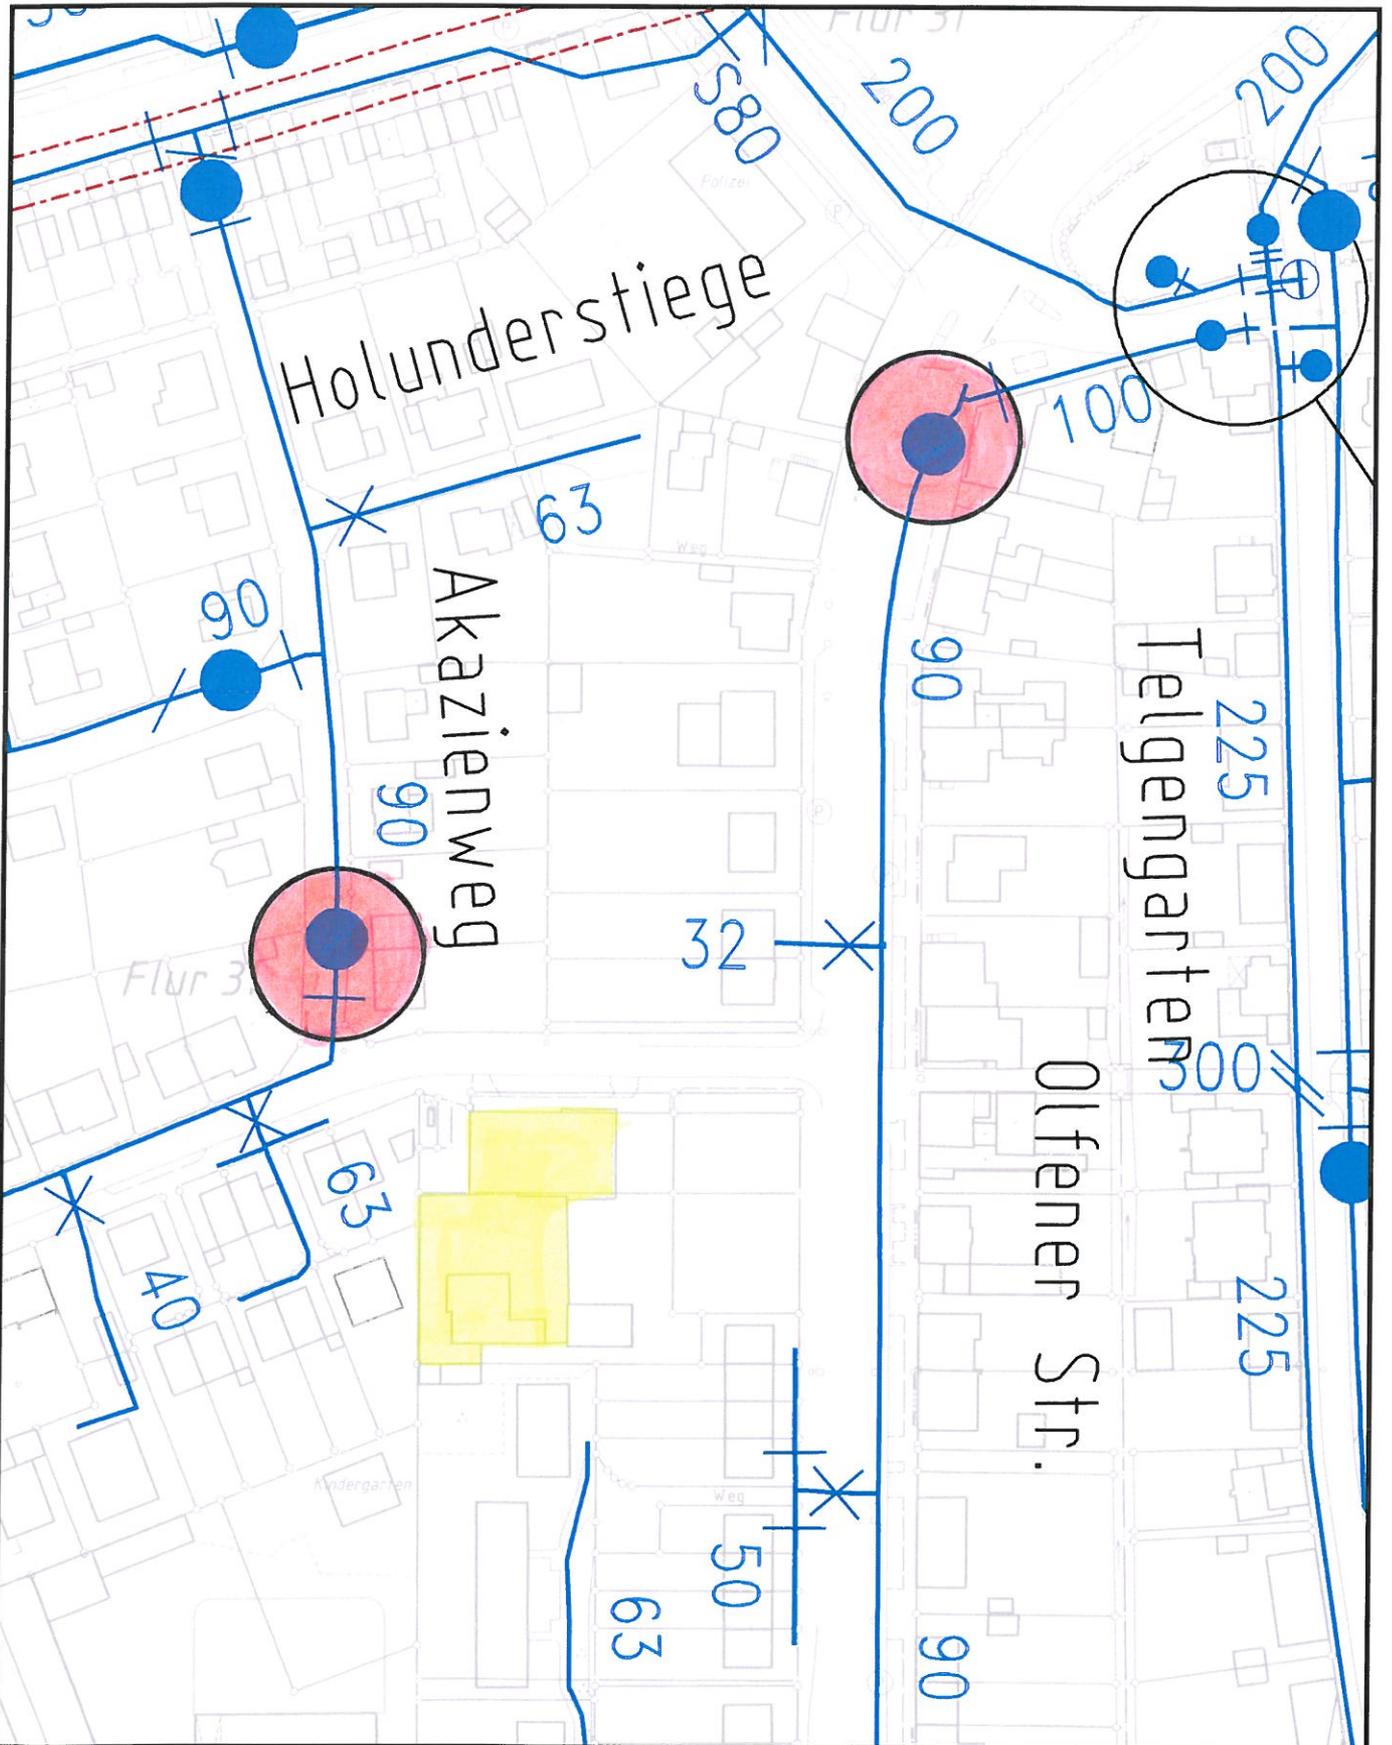

Löschwasserversorgung

Fa. Netto, Olfener Str. 19, Lüdinghausen

GELSENWASSER
GAS. STROM. NATÜRLICH WASSER.



Bearbeitet	Datum 14.04.2014	Name Suttorp	Maßstab 1:1500	Betriebsdirektion Lüdinghausen Zeichnungsnummer
Gezeichnet				
Gesehen				