


GELSENWASSER AG · Postfach 12 52 · 59332 Lüdinghausen

Stadt Lüdinghausen  
Planungsabteilung  
Borg 2  
59348 Lüdinghausen

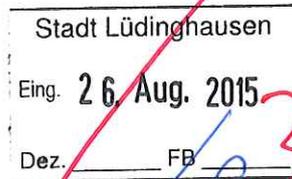

Ihr Zeichen:  
Ihre Nachricht: 21.08.2015

Unser Zeichen: blt-su-ho  
Name: Herr Suttorp  
Telefon: (02591) 24-212  
Telefax: (02591) 24-244

Datum: 24. August 2015

### **Auskunft über die Lage von Wasserleitungen in Lüdinghausen, BG. Höckenkamp-Nord - Entnahme von Löschwasser**

Sehr geehrte Damen und Herren,

beiliegend erhalten Sie einen Ausschnitt unserer Rohrnetzbestandspläne über den Bereich Ihrer Planung. Die in dem betroffenen Bereich vorhandenen Wasserleitungen mit Hydranten sind in ungefährender Lage dargestellt.

Aus den in der Nähe der o. g. Baumaßnahme befindlichen Hydranten kann im Brandfall eine Löschwassermenge von bis zu 96 m<sup>3</sup>/h entnommen werden.

Auch während der Entnahme von Löschwasser muss die Trinkwasserversorgung gewährleistet sein. Wir weisen in diesem Zusammenhang auf das DVGW-Arbeitsblatt W 405 „Bereitstellung von Löschwasser durch die öffentliche Trinkwasserversorgung“ hin.

Bei Sicherstellung der Löschwasserversorgung durch eine Wasserentnahme aus den Hydranten unseres Rohrnetzes weisen wir vorsorglich darauf hin, dass sich die Versorgungsverhältnisse sowie der Standort von Hydranten durch rohrnetztechnische Maßnahmen und durch Umstände, die außerhalb unseres Unternehmens liegen, ändern können.

Wir übernehmen keine Garantie oder sonstige Gewähr für die Richtigkeit, Vollständigkeit und Verwendbarkeit unserer Angaben zu dem vorgesehenen Zweck. Aus diesen Angaben können keine Rechte hergeleitet werden. Insbesondere können bei etwaigen Störungen keine Schadensersatzansprüche geltend gemacht werden.

Für weitere Fragen stehen wir Ihnen gerne zur Verfügung.

Mit freundlichen Grüßen

Anlage

GELSENWASSER AG



GELSENWASSER AG


Betriebsdirektion  
Ascheberger Straße 28  
59348 Lüdinghausen  
Telefon: 02591 24-0  
Telefax: 02591 24-244  
E-Mail: info@gelsenwasser.de  
Internet: www.gelsenwasser.de

Sitz der Hauptverwaltung:  
Gelsenkirchen  
Amtsgericht:  
Gelsenkirchen HRB 165  
USt-IdNr.: DE 124978719  
Gläubiger-ID DE46 1000 0000 0281 44

Sparkasse Gelsenkirchen  
(BLZ 420 500 01) 101 067 054  
IBAN DE55 4205 0001 0101 0670 54  
BIC WELADED1GEK  
Commerzbank Gelsenkirchen  
(BLZ 420 400 40) 4 345 179  
IBAN DE51 4204 0040 0434 5179 00  
BIC COBADEFF

Aufsichtsrat:  
Guntram Pehlke  
Vorsitzender

Vorstand:  
Henning R. Deters  
Vorsitzender  
Dr.-Ing. Dirk Waider

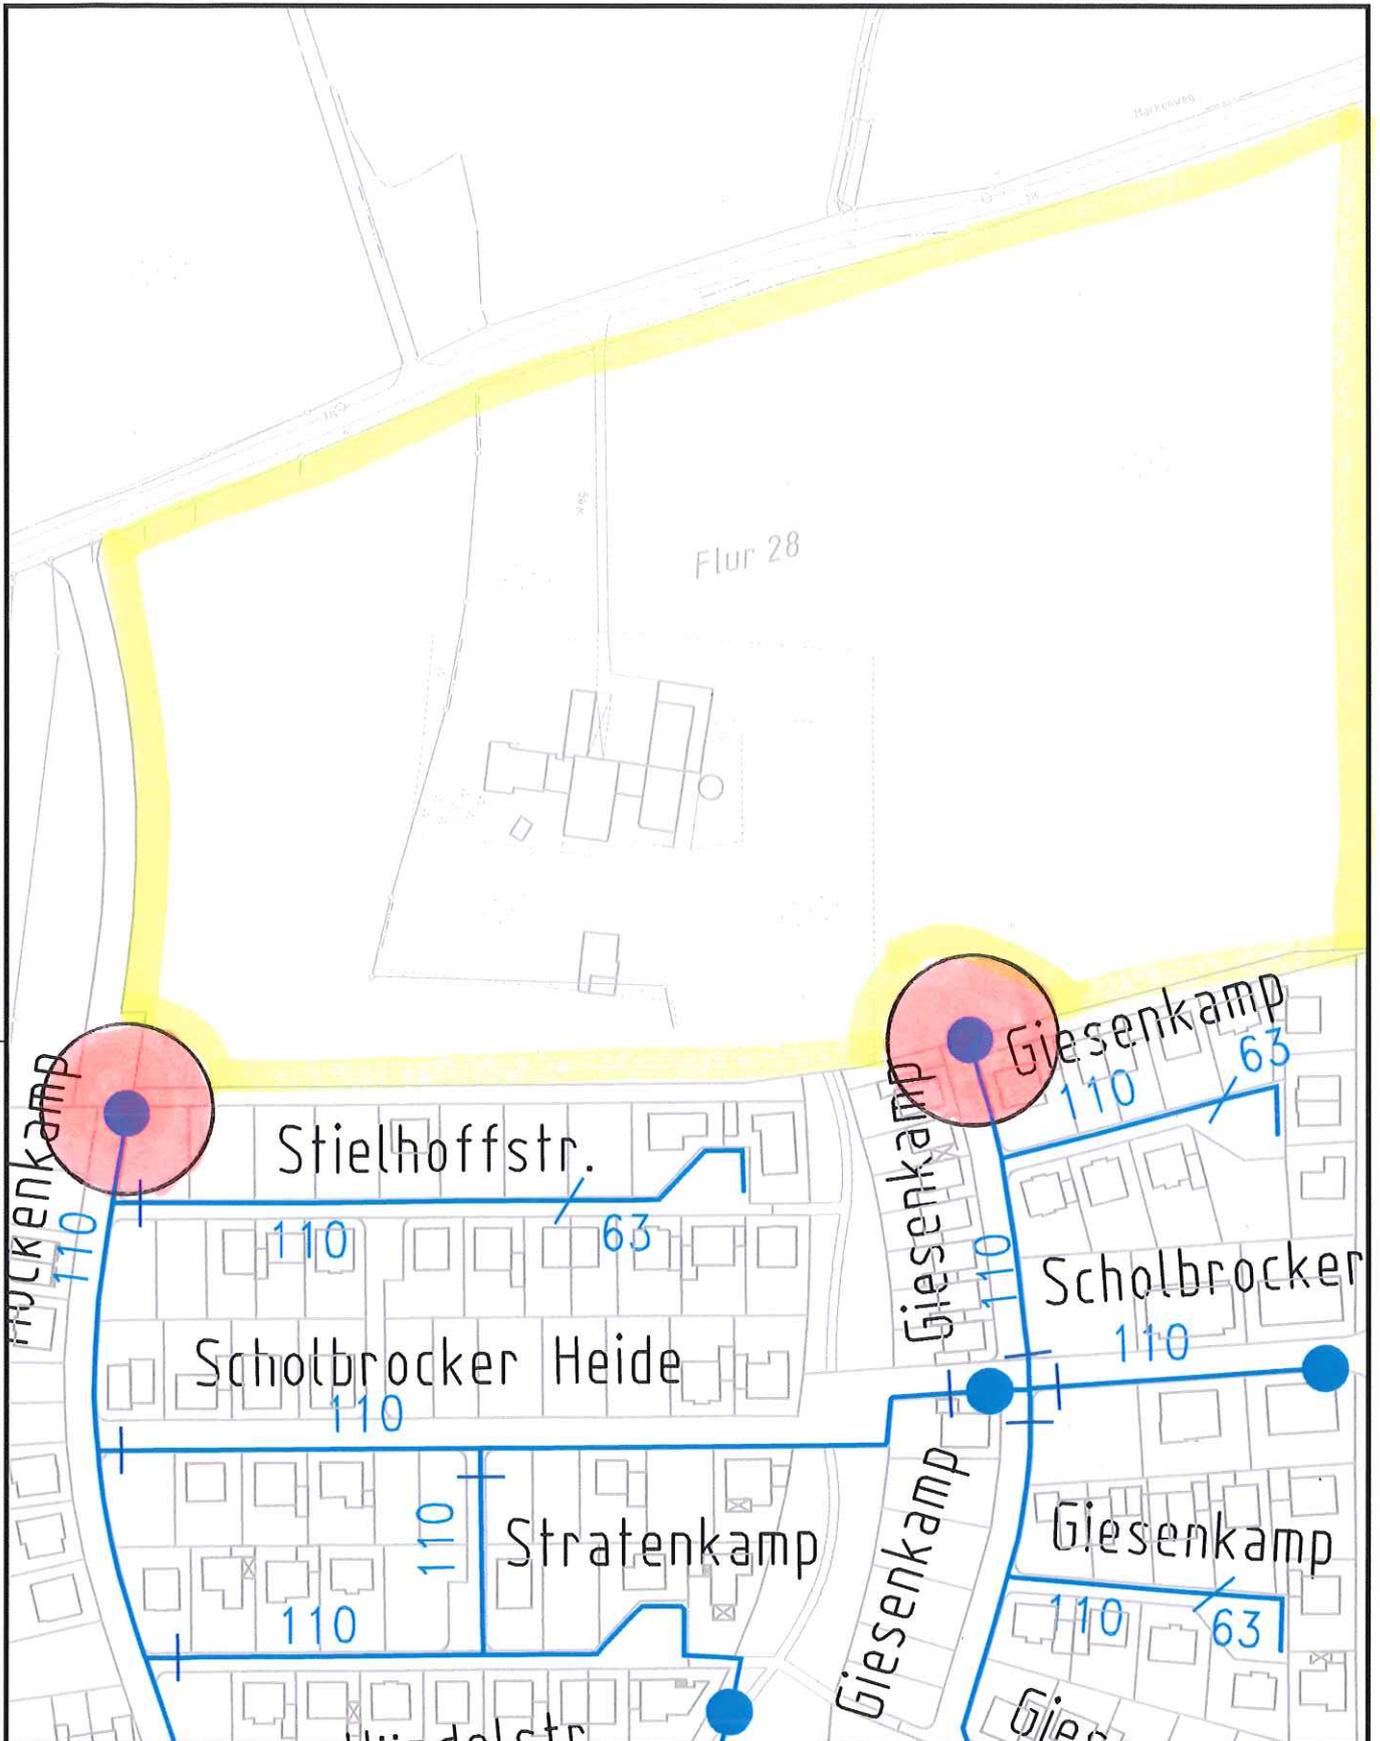

## Löschwasserversorgung

Höckenkamp Nord, Lüdinghausen



	Datum	Name		<b>Betriebsdirektion Lüdinghausen</b>
Bearbeitet	21.08.15	Sultorp		
Gezeichnet			Maßstab	Zeichnungsnummer 1
Gesehen			1:2000	