

Thyssengas GmbH, Kampstraße 49, 44137 Dortmund

Stadt Lüdinghausen  
 Fachbereich 3/Planung  
 Borg 2  
 59348 Lüdinghausen

**Liegenschaften und  
 Geoinformation/ Dokumentation**



Dortmund, 25. Juli 2016

**Öffentliche Auslegung des Entwurfs zum vereinfachten Bebauungsplan  
 „Burg Vischering“  
 Thyssengasfernleitung L07319 Blatt Nr. 24 und 25;  
 Schutzstreifenbreite 6,0 m**

Sehr geehrte Damen und Herren,

innerhalb der o.g. Bauleitplanung verläuft die im Betreff genannte Gasfernleitung L07319 der Thyssengas GmbH. Beigefügt erhalten Sie die Bestandspläne Blatt Nr. 24 und 25 im Maßstab 1: 1000 sowie einen Übersichtsplan im Maßstab 1: 5000.

Die Gasfernleitung liegt innerhalb eines gesicherten Schutzstreifens von 6,0 m (3,0 m links und rechts der Leitungsachse), in dem aufgrund technischer Vorschriften bestimmte Nutzungen und Tätigkeiten untersagt sind.

Unsere im Betreff genannten Gasfernleitungen sind bereits nachrichtlich in ihrem Bebauungsplanentwurf dargestellt. Wir bitten Sie jedoch in der textlichen Begründung zum Bebauungsplan unter Punkt 2.3 den Eigentümer der Erdgashochdruckleitung von RWE in Thyssengas GmbH zu ändern.

Dem Überfahren der Gasfernleitung mit Baufahrzeugen bei unbefestigter Oberfläche in Längs- bzw. Querrichtung können wir nur nach erfolgten druckverteilenden Maßnahmen - wie Auslegen von Baggermatratzen oder dergleichen - zustimmen.

Eventuell geplante neue Baumstandorte sind gemäß DVGW Merkblatt GW 125 (M) sowie des Merkblattes der Forschungsgesellschaft für Straßen- und Verkehrswesen e.V. FGSV Nr. 939 mit Blick auf die weitere Entwicklung des Stamm-durchmessers zu wählen. Um die Gasfernleitungen vor Beeinträchtigungen durch Wurzelwuchs zu schützen und eine gefährdungsfreie Lebensdauer der Bäume zu gewährleisten, sollte der Abstand von 5,0 m zwischen Leitungsaußenkante und Stammachse nicht unterschritten werden.

**Thyssengas GmbH**

Kampstraße 49  
 44137 Dortmund  
 T +49 231 91291-0  
 F +49 231 91291-2012  
 I [www.thyssengas.com](http://www.thyssengas.com)

Geschäftsführung:  
 Dr. Axel Botzenhardt  
 (Vorsitzender)  
 Bernd Dahmen  
 Vorsitzender des  
 Aufsichtsrates:  
 Prof. Dr.-Ing. Klaus Homann

Sitz der Gesellschaft:  
 Dortmund  
 Eingetragen beim  
 Amtsgericht Dortmund  
 Handelsregister-Nr.  
 HR B 21273

Bankverbindung:  
 Commerzbank Essen  
 BLZ 360 400 39  
 Kto.-Nr. 140 2908 00  
 IBAN:  
 DE 64 3604 0039 0140290800  
 BIC: COBADEFFXXX  
 USt-IdNr. DE 119497635

Seite 2

Wir bitten Sie, die nachfolgenden Punkte zu berücksichtigen, dass

1. die Gasfernleitung L07319 bei Bau- und Erschließungsmaßnahmen berücksichtigt wird,
2. das beiliegende Merkblatt für die Aufstellung von Flächennutzungs- und Bebauungsplänen sowie unsere allgemeine Schutzanweisung für Gasfernleitungen der Thyssengas GmbH Anwendung findet,
3. wir am weiteren Verfahren beteiligt werden.

Für weitere Informationen stehen wir Ihnen gerne zur Verfügung.

Mit freundlichen Grüßen

Thyssengas GmbH

  
i. V. Radtke

  
i. V. Anke

Anlage

### Gasfernleitungen

Verwaltung Thyssengas GmbH

geplante Gasfernleitungen

Verwaltung durch Dritte (siehe Antwortschreiben)


stillgelegte Leitungsabschnitte

Umbaumaßnahmen

### Kabel

Fernmeldekabel

KKS-Kabel

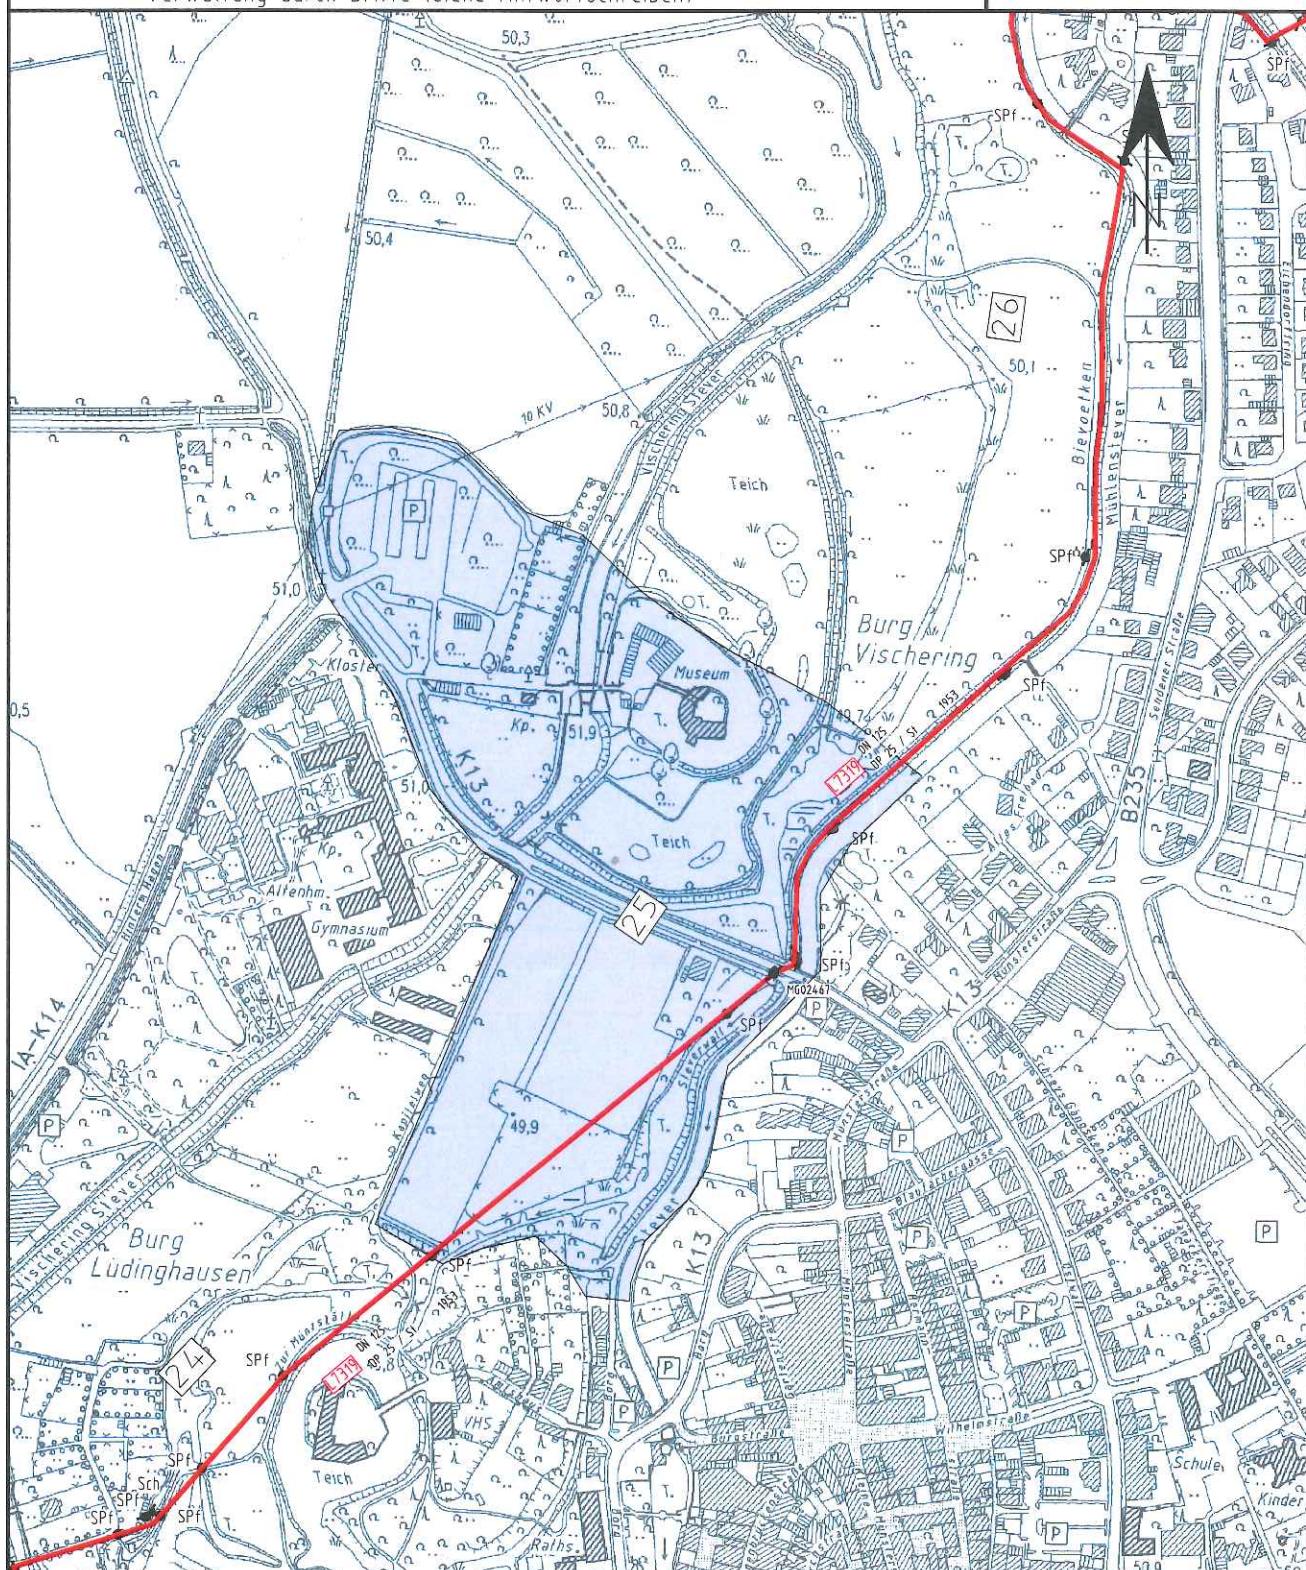

In diesem Übersichtsplan sind die Veränderungen des Gasfernleitungsnetzes nicht tagessäkutuell nachgewiesen. Die Darstellung der Leitungstrassen ist den Maßstabsebenen entsprechend generalisiert. Die genaue Lage und der Verlauf der Leitungen sind in jedem Fall durch fachgerechte Erkundungsmaßnahmen (Querschläge, Suchschlitze, Handschachung o.a.) in Abstimmung mit unserer Betriebsstelle festzustellen. Die abgegebenen Pläne geben den Bestand zum Zeitpunkt der Auskunfts-erleilung wieder. Es ist darauf zu achten, dass zu Beginn der Bauphase immer aktuelle Pläne vor Ort vorliegen. Die Auskunft gilt nur für eigene Leitungen der Thyssengas, so dass ggf. noch mit Anlagen anderer Versorgungsunternehmen gerechnet werden muss, bei denen weitere Auskünfte eingeholt werden müssen. Die Enthnahme von Maßen durch Abgreifen aus dem Plan ist nicht zulässig. Stillgelegte Leitungen sind unter Umständen in diesem Übersichtsplan nicht dargestellt, können in der Örtlichkeit jedoch vorhanden sein.

### Übersichtsplan

Anlage zum Schreiben

2016-TÖB-0791

Projekt:

Bebauungsplan  
Burg Vischering

Ort / Straße:

Lüdinghausen

Maßstab:


1:5000

Erstellt von:

 **Thyssengas**  
ERDGASLOGISTIK

Erstellt am:  
25.07.2016



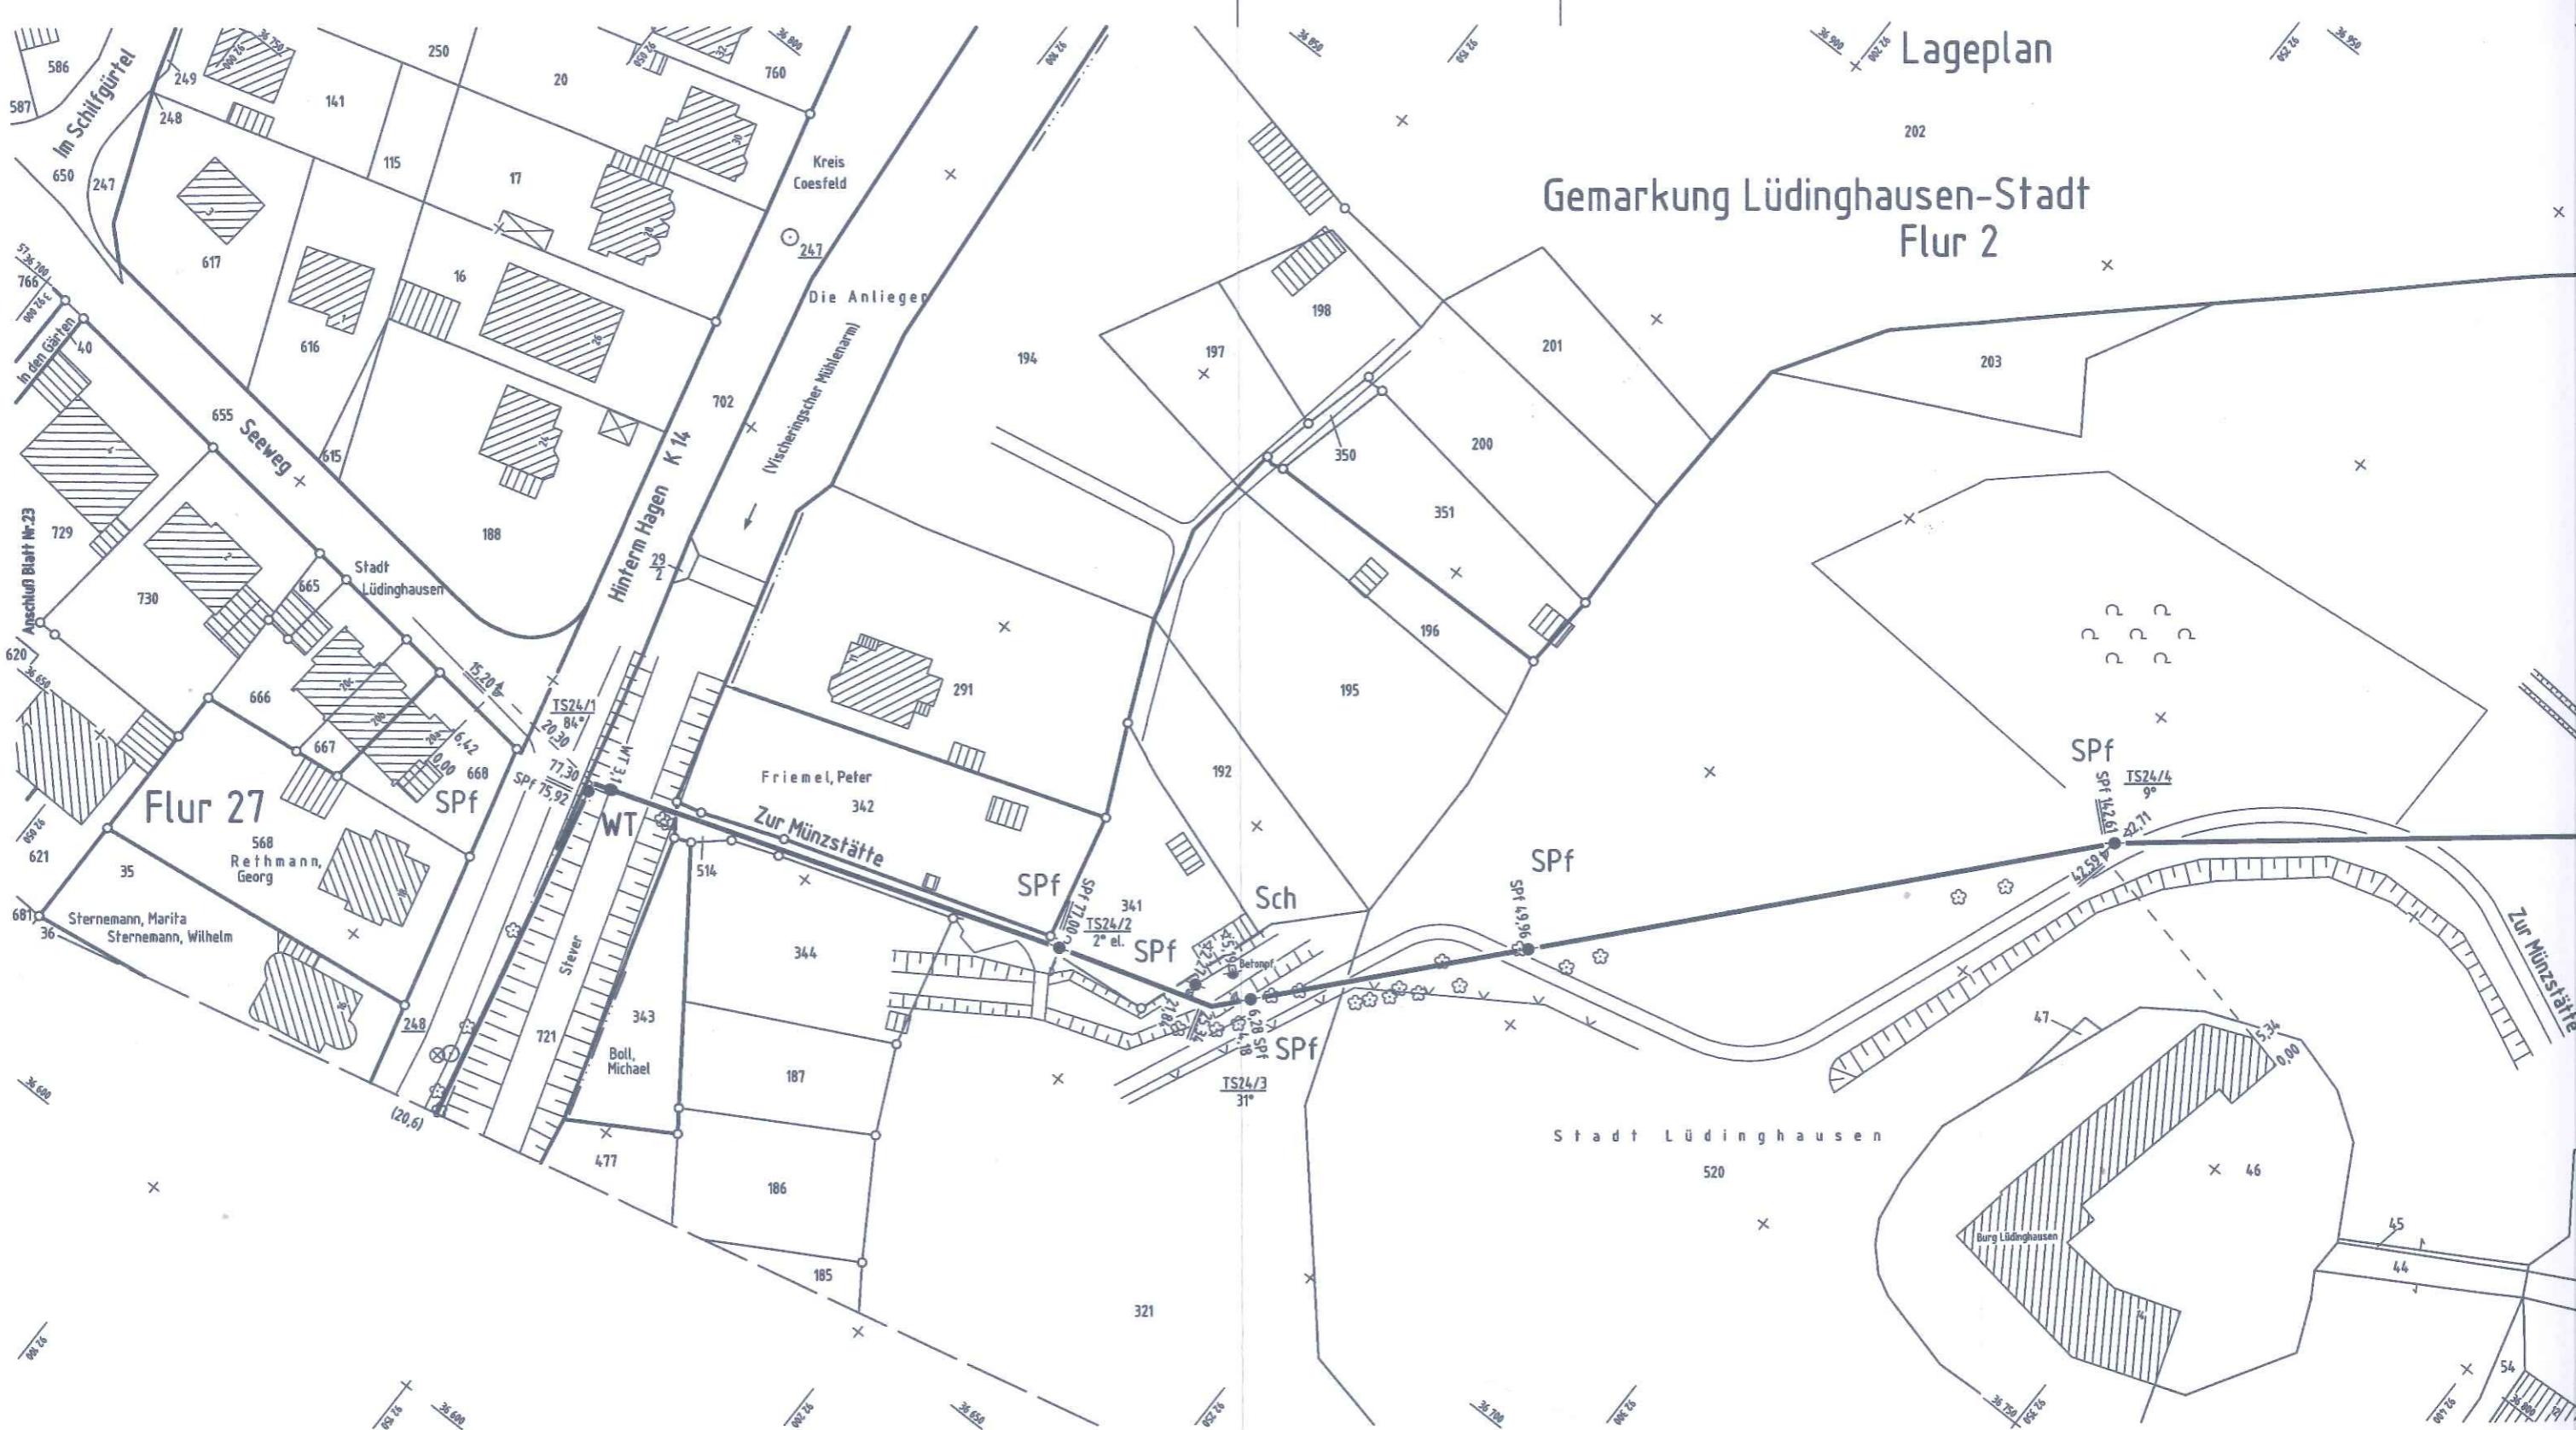

Es wird hiermit ausdrücklich darauf hingewiesen, dass die in den Plänen enthaltenen Angaben und Maßzahlen hinsichtlich Lage und Verlegungstiefe unverbindlich sind. Mit Abweichungen muss gerechnet werden. Darüber hinaus darf auf Grund von Erdbewegungen auf die das Versorgungsunternehmen keinen Einfluss hat, auf eine Angabe zur Überdeckung nicht vertraut werden. Die genaue Lage und der Verlauf der Leitungen sind in jedem Fall durch fachgerechte Erkundungsmaßnahmen (Querschläge, Suchschlitze, Handschachtung o.a.) in Abstimmung mit unserer Betriebsstelle festzustellen. Die abgegebenen Pläne geben den Bestand zum Zeitpunkt der Auskunftserteilung wieder. Es ist darauf zu achten, dass zu Beginn der Bauphase immer aktuelle Pläne vor Ort vorliegen. Die Auskunft gilt nur für eigene Leitungen des Versorgungsunternehmens, so dass ggf. noch mit Anlagen anderer Versorgungsunternehmen gerechnet werden muss, bei denen weitere Auskünfte eingeholt werden müssen. Die Entnahme von Maßen durch Abareifen aus dem Plan ist nicht zulässig. Stillgelegte Leitungen sind unter Umständen in den Plänen nicht dargestellt, können in der Örtlichkeit jedoch vorhanden sein.

## Anlagen zum Schrei

PNR	ETRS Koordinaten Zone 32		Höhe ü. NHN
-	-	-	-
-	-	-	-
TS24/4	392 306,39	5 736 830,22	-
TS24/3	392 211,74	5 736 723,60	-
TS24/2	392 187,54	5 736 716,12	-
TS24/1	392 114,67	5 736 691,30	-

## Einmessung durch Ortung der Leitung

## Lageplan


Erbdroste Graf Droste zu Vischering, Benedik

## Gemarkung Lüdinghausen-Ksp

x Flur

**Auszeichnung 1**  
(Maßstab: ohne)

**WT**

**MG0246/1**  
EKM 18

15.00 15.85 0,50 3,02 5,23 EU  
6,14 11,00 1,20 1,28 D=1,1

14,2 4,2 0,00 1,20 1,28

TS25/2 68°

**SPf**  
S-Kreuz-/Dehner-Ausbau

R+L-Bericht: 02.08.2010  
Archiv Nr.1470-002

net werden muss, bei denen weitere Auskünfte eingeholt werden müssen. Die Plänen nicht dargestellt, können in der Örtlichkeit jedoch vorhanden sein.

Flur 0

Stadt Lüdinghausen

SPf

WT

SPf

Steuer

Die Anlieger

Flur 8

Altes Freibad

siehe Auszeichnung 1

Stadt Lüdinghausen

Kreis Coesfeld

Archiv Nr. 1470-002

Anschluß Blatt Nr. 26

Anlagen zum Schreiber  
2016-TÖB-079-

-	-		<b>① Gastransportleitung</b> <b>Abzweig Lüdinghausen</b>	Leitungs-Nr.:	L07319	
-	-			Blatt-Nr.:	25	
-	-			Maßstab		
-	-			Lageplan	1 : 1000	
<b>⑦ Inbetriebnahme:</b> 01.12.1953		<b>Kreis:</b> Coesfeld		<b>⑤ Prüfdruck:</b> 27,5 bar		
<b>④ Druckprobe:</b> 11.11.1953		<b>Gemeinde:</b> Lüdinghausen		<b>⑥ DP</b> 25 bar		
<b>⑤ Prüfdruck:</b> 27,5 bar		<b>Gemarkung:</b> Lüdinghausen-Stadt/-Kspl		<b>⑦ Feldbuch-Nr.:</b> -		
<b>⑥ DP</b> 25 bar		<b>Kat.-Stand:</b> 2010		<b>Erstellt durch :</b> nts		
23.04.2015	PV Ansperger	<b>Schutzstreifenbreite:</b> 6,0 m		<b>Top.-Stand:</b> 2014		
27.01.2015	PV Ansperger	<b>⑨ DN</b> 125 mm		<b>Blattlänge:</b> 503,2 m		
05.2013	R-0-PLAN	<b>⑩ d<sub>a</sub></b> - mm		<b>⑪ S</b> - mm		
08.2010	VB Strickling	<b>⑫ Material:</b> -		<b>⑬ Herstellungsart:</b> -		
01.1999	nts/Rod.	<b>⑭ Hersteller:</b> -		<b>⑮ Länge:</b> - m		
<b>Änderungsdatum vom:</b> -		<b>⑯ Rohr umhüllung:</b> -		<b>⑰ m</b> -		

## Lageplan

89

## Gemarkung Lüdinghausen-Stadt

## Flur 2

Es wird hiermit ausdrücklich darauf hingewiesen, dass die in den Plänen enthaltenen Angaben und Maßzahlen hinsichtlich Lage und Verlegungstiefe unverbindlich sind. Mit Abweichungen muss gerechnet werden. Darüber hinaus darf auf Grund von Erdbewegungen auf die das Versorgungsunternehmen keinen Einfluss hat, auf eine Angabe zur Überdeckung nicht vertraut werden. Die genaue Lage und der Verlauf der Leitungen sind in jedem Fall durch fachgerechte Erkundungsmaßnahmen (Querschläge, Suchschlitze, Handschachtung o.a.) in Abstimmung mit unserer Betriebsstelle festzustellen. Die abgegebenen Pläne geben den Bestand zum Zeitpunkt der Auskunftserteilung wieder. Es ist darauf zu achten, dass zu Beginn der Bauphase immer aktuelle Pläne vor Ort vorliegen. Die Auskunft gilt nur für eigene Leitungen des Versorgungsunternehmens, so dass ggf. noch mit Anlagen anderer Versorgungsunternehmen gerechnet werden muss, bei denen weitere Auskünfte eingeholt werden müssen. Die Entnahme von Maßen durch Abgreifen aus dem Plan ist nicht zulässig. Stillgelegte Leitungen sind unter Umständen in den Plänen nicht dargestellt, können in der Örtlichkeit jedoch vorhanden sein.

Erbdroste Graf Droste zu Vischering, Benedikt

## Gemarkung Lüdinghausen

## Flur 8

## S-Kreuz- und Dehner-Ausbau

- ④ 31.07.2010
  - ⑤ 12,0 bar Betriebsdruck
  - ⑥ 16 bar
  - ⑦ 31.07.2010
  - ⑧ -
  - ⑨ 125
  - ⑩ 133,0
  - ⑪ 3,6
  - ⑫ St 35.8/l
  - ⑬ hochfrequenzgeschweißt
  - ⑭ Arcelor Mittal
  - ⑮ 30.07.2010 VB Strickling  
4,03 m

Anlagen zum Schreiber  
2016-TÖB-0

## Einmessung durch Ortung der Leitung

PNR	ETRS Koordinaten Zone 32	Höhe ü. NNH
-	-	-
-	-	-
TS25/7	392 828,07	5 737 334,75
TS25/6	392 817,05	5 737 325,60
TS25/5	392 697,97	5 737 221,11
TS25/4	392 672,67	5 737 196,92
TS25/3	392 663,21	5 737 173,71
TS25/2	392 663,55	5 737 114,19
TS25/1	392 649,36	5 737 108,35