


Deutsche Bahn AG • DB Immobilien • Deutz-Mülheimer Straße 22-24 •
50679 Köln

Stadt Lüdinghausen
Fachbereich 3/ Planung
Herr Blick-Weber
Borg 2

59348 Lüdinghausen

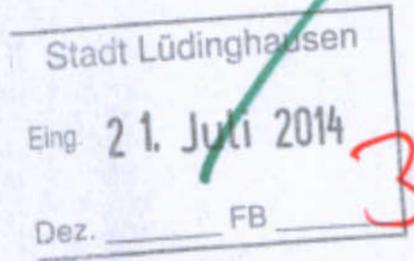

Deutsche Bahn AG
DB Immobilien
Region West
Kompetenzteam Baurecht
Deutz-Mülheimer Straße 22-24
50679 Köln
www.deutschebahn.com

Thorsten Schwark
Telefon 0221-141 - 3475
Telefax 069-265 - 49333

thorsten.schwark@deutschebahn.com
Zeichen FRI-W-L(A) Sh TöB-Köl-14-9065 (15345)

15.07.2014

Ihr Zeichen 61 26 05 Tetekum-Buschkämpe / Ihre Nachricht vom 18.06.14

Bebauungsplanentwurf "Tetekum-Buschkämpe" incl. Teilaufhebung des B-Planes "Tetekum-Süd"

hier: Beteiligung der Behörden gem. § 4 Abs. 1 BauGB

Sehr geehrter Herr Blick-Weber,

die Deutsche Bahn AG, DB Immobilien, als von der DB Netz AG bevollmächtigtes Unternehmen, übersendet Ihnen hiermit folgende Gesamtstellungnahme als Träger öffentlicher Belange zum o. a. Verfahren.

Im Bereich des o.a. Bebauungsplanes befindet sich die planfestgestellte 110-kV-Bahnstromleitung 0464 Datteln-Münster im Mastfeld 4511 - 4514. Die örtliche Schutzstreifenbreite beträgt beidseitig zur Leitungsachse jeweils bis zu 30,00 m. Den Verlauf der Bahnstromleitung entnehmen Sie bitte dem beigefügten Lageplan.


Da aus den Planunterlagen hervor geht, dass Bebauungen innerhalb des Schutzstreifens geplant sind, bitten um weitere Beteiligung innerhalb des Verfahrens.

Bei Rückfragen stehen wir Ihnen gerne zur Verfügung.

Mit freundlichen Grüßen


Deutsche Bahn AG

i. V.

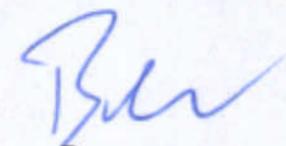
Bonner

i. A.


Schwark

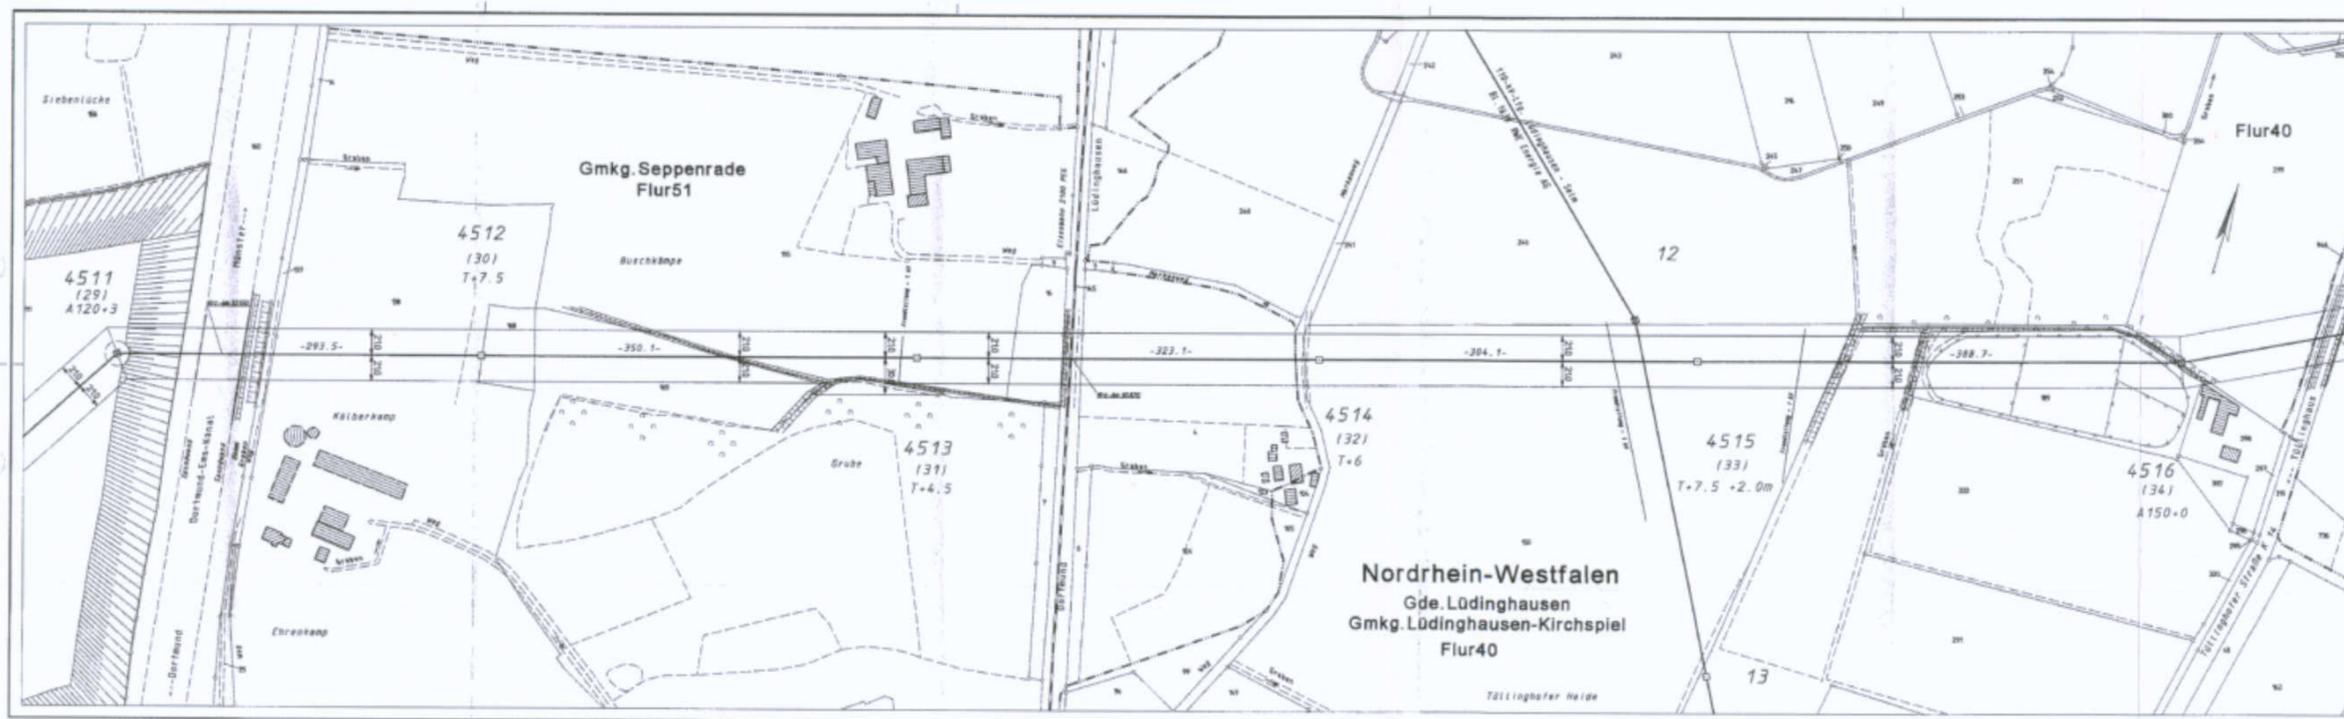


Datum	Änderung	Name	Firma
23.10.2009	Revision - Replage + Erhöhung + Netz 4150 4115 T+0
entworfen	09.10.2009	...	SAG
geprüft	09.10.2009	...	SAG
bearbeitet		DB Energie GmbH	DB Energie
techn. gepr.		Energieversorgung West	
Planprüfer		Standort Marl	
Marl, den			

Datteln - Münster			
Lageplan			
Bestandsplan			
Blatt Nr. 4511 bis 4516			
Stand vom: 23.10.2009			
Gemarkung: Lüdinghausen Kapl. u. Seppenrade			
Blatt 11 von 27			