Christlich Demokratische Union

CDU

Fraktion Lüdinghausen

An den Vorsitzenden des
Ausschusses für Bau, Verkehr
Bauerschaften und Umwelt
Anton Holz
Rathaus

59348 Lüdinghausen

Lüdinghausen, den 4. 10. 2010

Verbesserung der Verkehrssicherheit für Radfahrer an der Steverstraße durch Entfernung der Parkstandsmarkierungen und Anlegung von beidseitigen Schutzstreifen

Antrag

Die CDU-Ratsfraktion beantragt die Entfernung der Parkstandsmarkierungen an der Steverstraße. Beidseitig sollen statt dessen Schutzstreifen für Radfahrer zwischen der Steverbrücke und der Borg markiert werden. Des weiteren soll die „Aufmerksamkeitsfläche" an der Einfahrt zur Graf-Wedel-Straße / Parkplatz Pferdewiese wieder hergestellt bzw. durch ein alternatives Piktogramm Aufmerksamkeit erzeugt werden.

Begründung

Wegen der Bauarbeiten am neuen Kreisverkehr Valve/Disselhook/Konrad-Adenauer-Straße wird der PKW-Verkehr seit Wochen über die Strecke Steverstraße / Borg / Blaufärbergasse / Ostwall umgeleitet. Die an der Steverstraße vorhandenen Parkplätze sind dafür abmarkiert worden.

Mit dieser übergangsweisen Regelung hat sich die Sicherheit für Radfahrer deutlich verbessert, weil sie mehr Platz auf der Straße finden und rechtzeitig gesehen

werden. Die Parkstandsmarkierungen sollen daher dauerhaft entfernt werden. Gleichzeitig sollen beidseitig Schutzstreifen für Radfahrer in der Steverstraße (Mindestbreite 1,25 m) aufgebracht / markiert werden.

Durch die Veränderungen wird die Verkehrssicherheit für Radfahrer dauerhaft verbessert und auch ein deutlich verbesserter Verkehrsfluss erreicht.

Lüdinghausen als Mitglied der "CittaSlow-Bewegung" setzt durch die Neuregelung weitere Impulse zur nachhaltigen Stadtentwicklung, zur umweltpolitische Ausrichtung und zur Verbesserung der urbanen Qualität.

Wolfram Ernst

Dr. Klaus Waldt

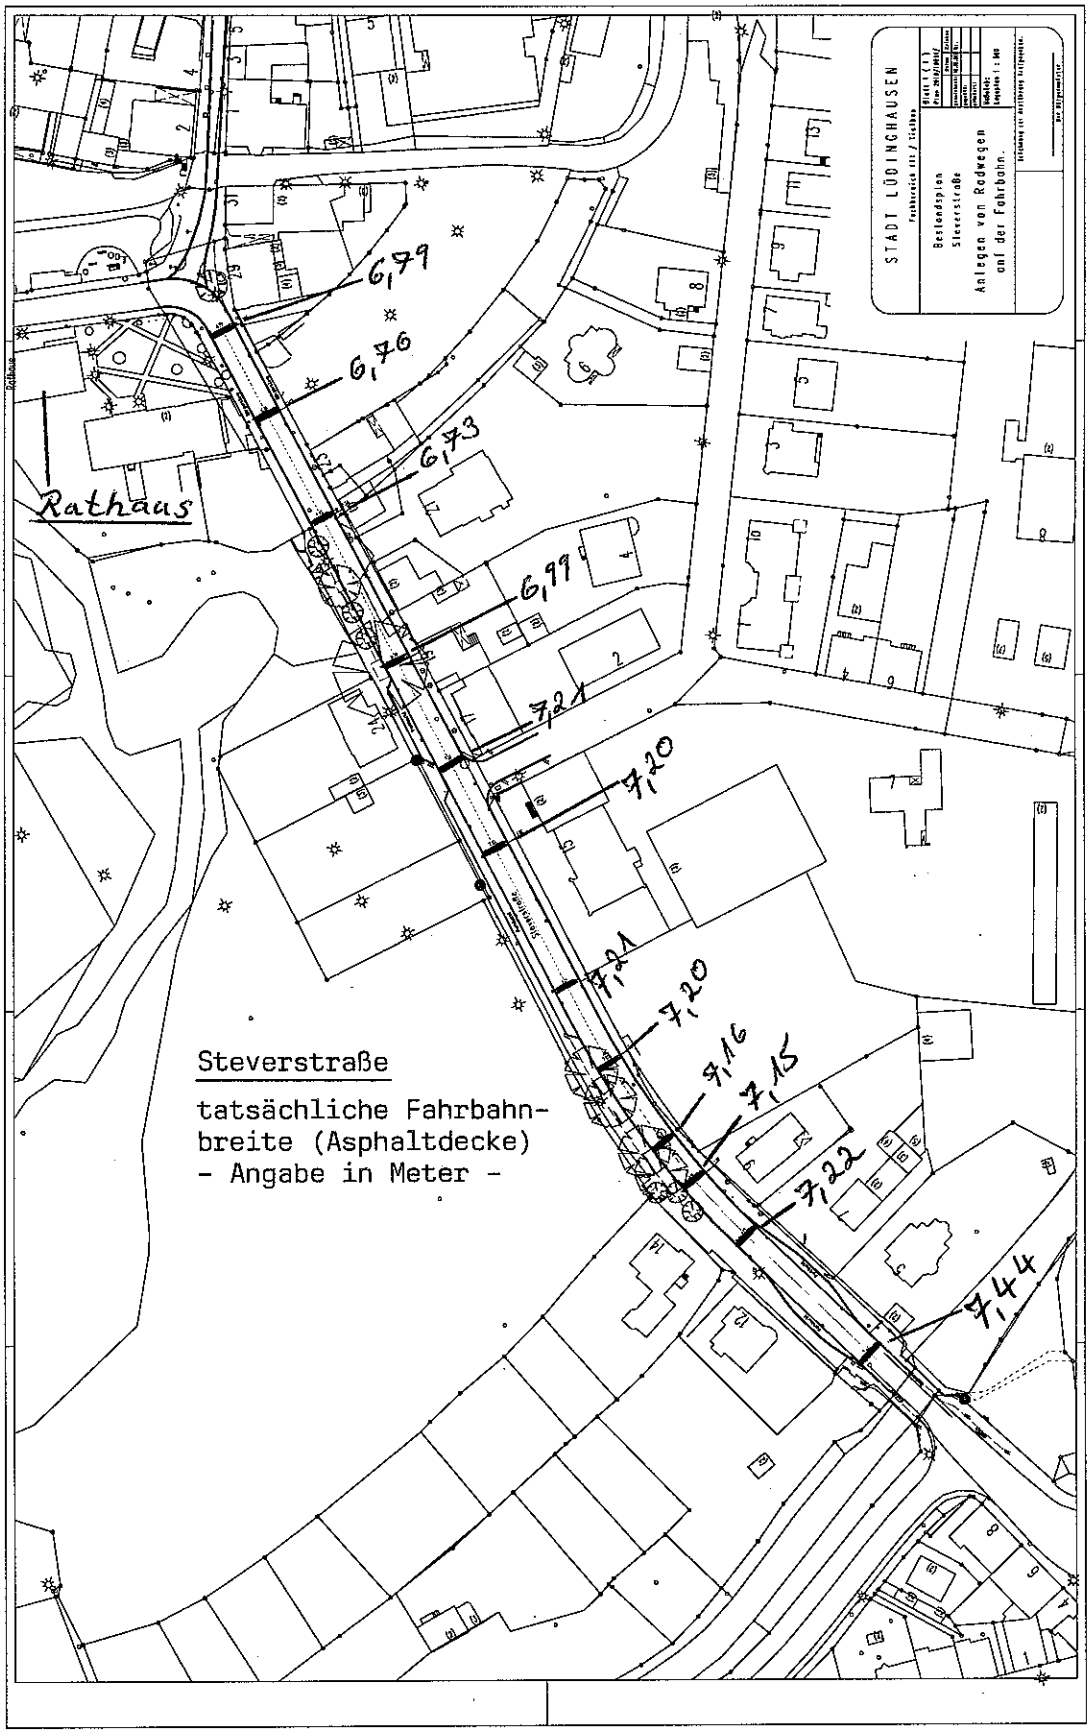
STADT LÜDINGHAUSEN
Bestandsplan
Steverstraße
Anlagen von Radwegen
auf der Fahrbahn.
Rathaus
6,79
6,76
6,73
6,99
7,21
7,20
7,21
7,20
7,16
7,15
7,22
7,44
Steverstraße
tatsächliche Fahrbahn-
breite (Asphaltdecke)
- Angabe in Meter -