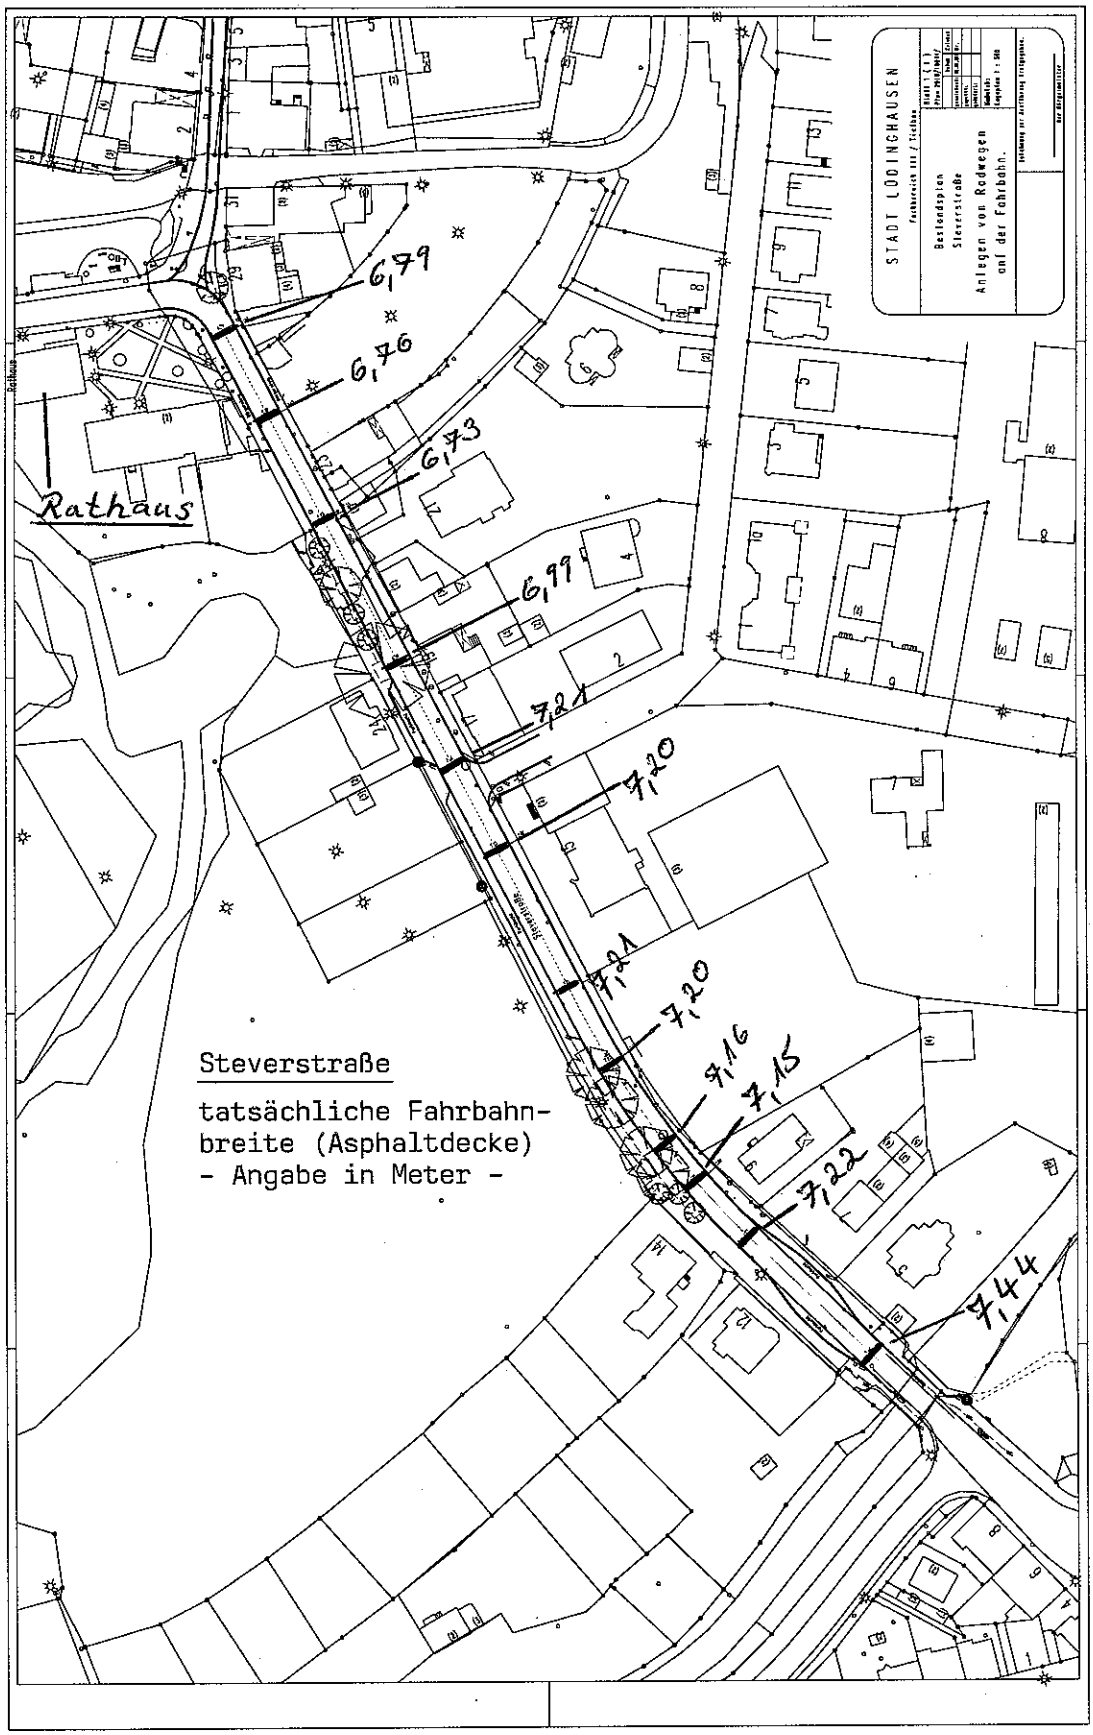
STADT LÜDINGHAUSEN
Bestandsplan
Steverstraße
Anlegen von Radwegen
auf der Fahrbahn.
Rathaus
6,79
6,76
6,73
6,99
7,21
7,20
7,21
7,20
7,16
7,15
7,22
7,44
Steverstraße
tatsächliche Fahrbahn-
breite (Asphaltdecke)
- Angabe in Meter -